Département du Tarn

COMMUNE DE BRENS

lieu dit "Roudoulou"

Plan de situation

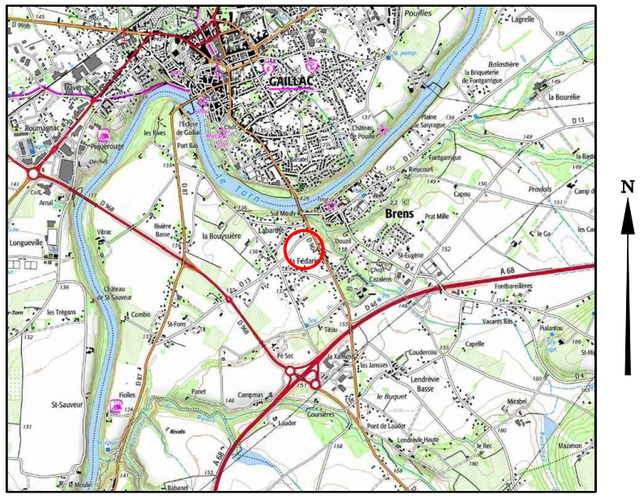

Lotissement "Les jardins de Lola"

PLAN DU LOT N°1

superficie: 1686 m²

Echelle 1/200

DOSSIER : 18_055	Fichier : 18_055_D_8.dwg		Report : C.J.

Ind.	Date :	Modifications
0	30/09/2019	Elaboration plan de vente
1	08/11/2019	Modification surface
2	08/06/2020	Mise à jour plan de vente
3	20/12/2021	rectification de cote périmétrique
4	01/02/2022	Ajout dimension accès
5	06/07/2022	Récolement des réseaux

Gexia Foncier GÉOMÈTRE-EXPERT

HECTARE.fr TERRAINS À BÂTIR

Maitre d ouvrage :
HECTARE
45 rue Garance
31670 LABEGE

Tel: 05 34 24 34 00

SARL GEXIA FONCIER EXPERT

Siège social
209 Rue Jean Bart - Bât. agora 1b - 31670 LABEGE
Tél: 05.62.57.96.34 - Fax: 05.81.33.20.39

Bureau secondaire
19 rue du Commandant Cousteau - 33100 Bordeaux
Tél: 05.56.64.51.63 - Fax: 05.81.33.20.39

PLAN DE VENTE

LOT N° 1

VENTE A M. .....

DESIGNATION CADASTRALE Section : F Numéro : 1280	Surface de plancher : 700 m² Emprise au sol: 1000 m² Superficie du lot : 1686 m²

PLAN DE MASSE

Position du lot

PLAN DE VENTE
ECHELLE 1/200

Commerces & services

1

1 686 m²

10.34
15.00
5.00
5.91
15.10
10.02
15.31
5.01
8.90
9.00
11.08
35.09
27.33
38.10
23.67
1.27
1.50
1.50
1.29
15.63
17.35
8.89
1.69
26.87

LEGENDE

- Lots à bâtir
- Accès (5mx5m)
- PLage constructible maximum en R+0 et/ou R+1
- Coffrets divers (AEP, electrique, gaz, télécom)
- Branchement eaux pluviales
- Branchement eaux usées
- Borne OGE nouvelle
- Marque peinture
- Servitude de canalisation AEP
  - fonds dominant : Lot 2
  - fonds servant : Lot 1

NOTA

- Système de coordonnées RGF 93 CC43 rattaché par GPS (classe 1)
- Altitude rattachée au NGF par mesure GPS (classe 1)

Les emplacements des coffrets et réseaux sont positionnés après recolement