Département du Tarn

COMMUNE DE BRENS

lieu dit "Roudoulou"

Plan de situation

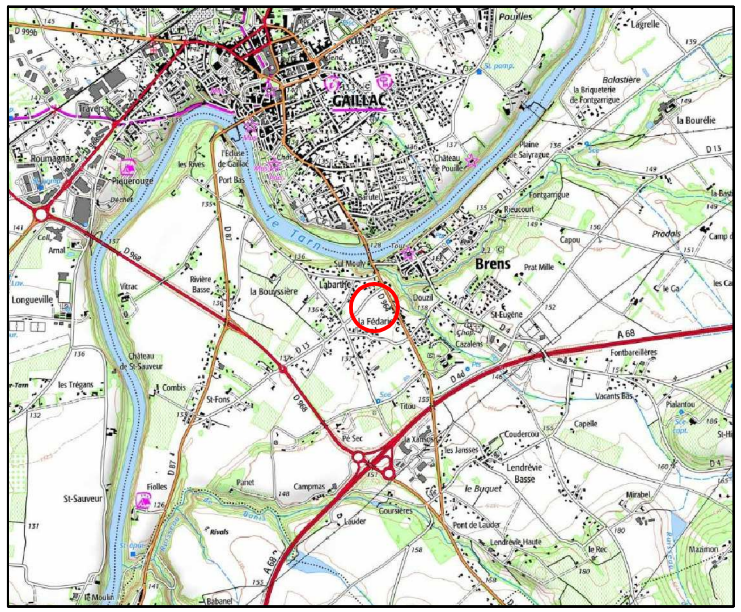

Lotissement "Les jardins de Lola"

PLAN DU LOT N°6

superficie: 600 m²

Echelle 1/200

DOSSIER : 18_055	Fichier : 18_055_D_8.dwg		Report : C.J.

Ind.	Date :	Modifications
0	10/09/2019	Elaboration plan de vente
1	08/06/2020	Mise à jour plan de vente
2	01/02/2022	Ajout des candélabres
3	06/07/2022	Récolement des réseaux

Gexia Foncier GÉOMÈTRE-EXPERT

HECTARE.fr TI BRAINS A BATIR

Maitre d ouvrage :
HECTARE
45 rue Garance
31670 LABEGE

Tel: 05 34 24 34 00

SARL GEXIA FONCIER EXPERT

Siège social
209 Rue Jean Bart - Bât. agora 1b - 31670 LABEGE
Tél: 05.62.57.96.34 - Fax: 05.81.33.20.39

Bureau secondaire
19 rue du Commandant Cousteau - 33100 Bordeaux
Tél: 05.56.64.51.63 - Fax: 05.81.33.20.39

PLAN DE VENTE

LOT N° 6

VENTE A M. .....

DESIGNATION CADASTRALE	
Section : F	Surface de plancher : 125 m²
Numéro : 1285	Emprise au sol: 300 m²
	Superficie du lot : 600 m²

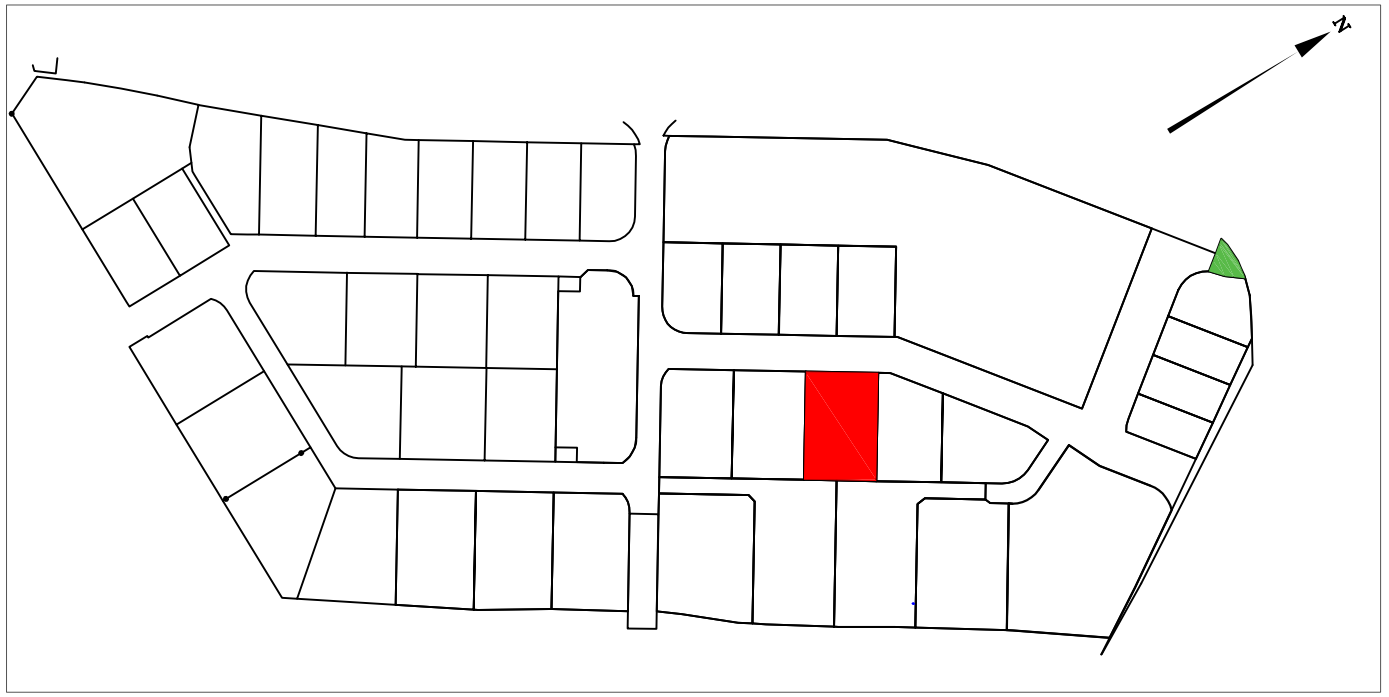

PLAN DE MASSE

Position du lot
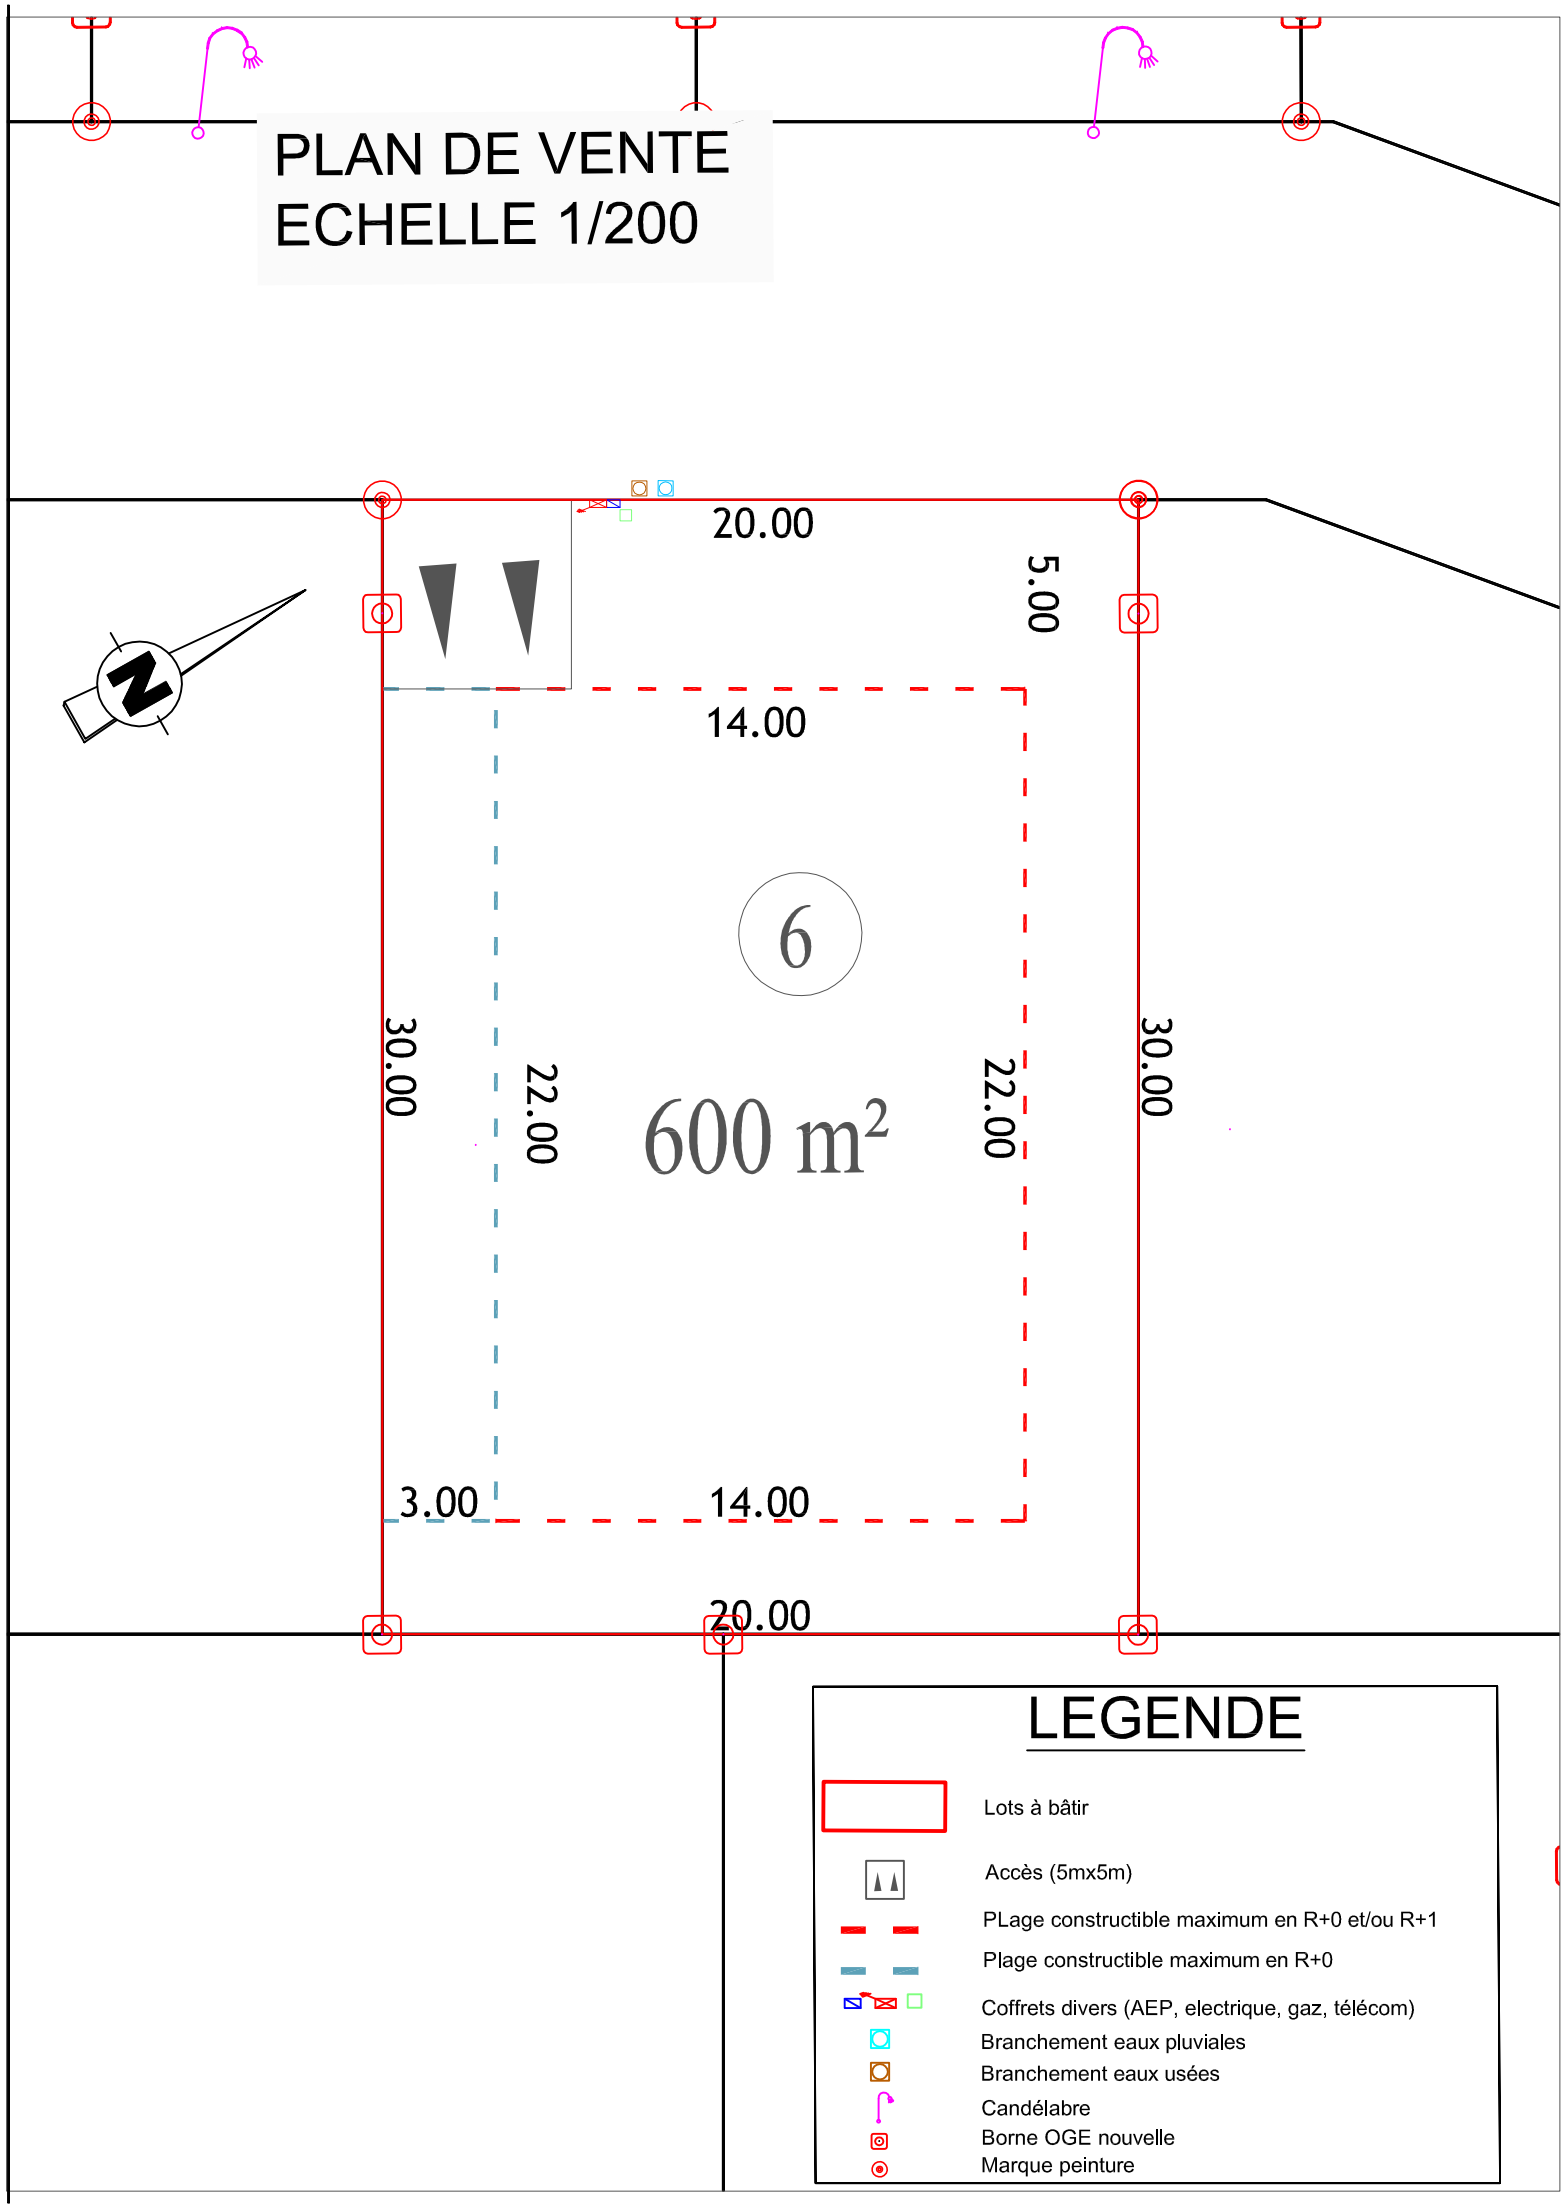
NOTA
- Système de coordonnées RGF 93 CC43 rattaché par GPS (classe 1)
- Les emplacements des coffrets et réseaux sont positionnés après recolement